




HAUS FLIEDER

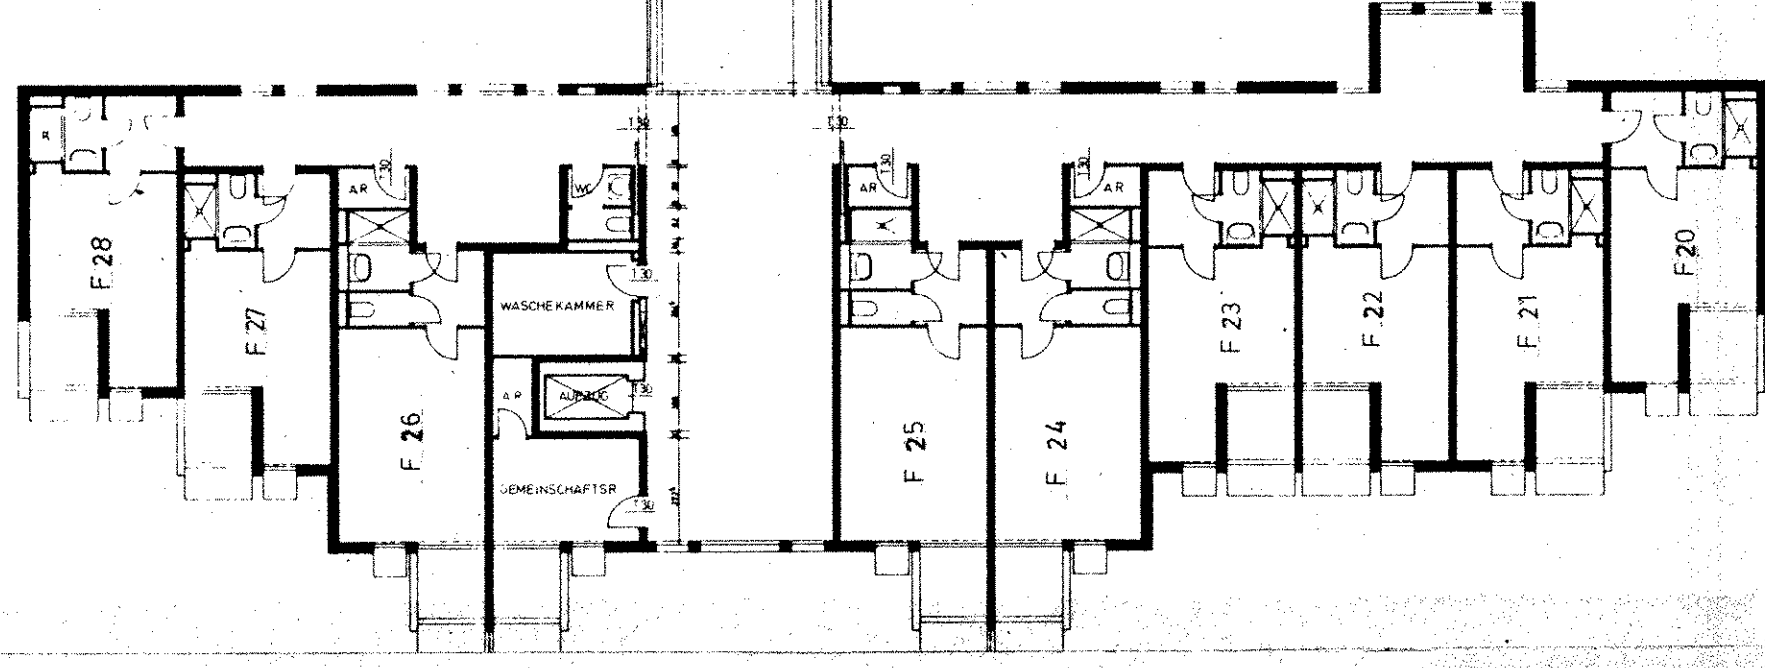


HAUS GOLDREGEN

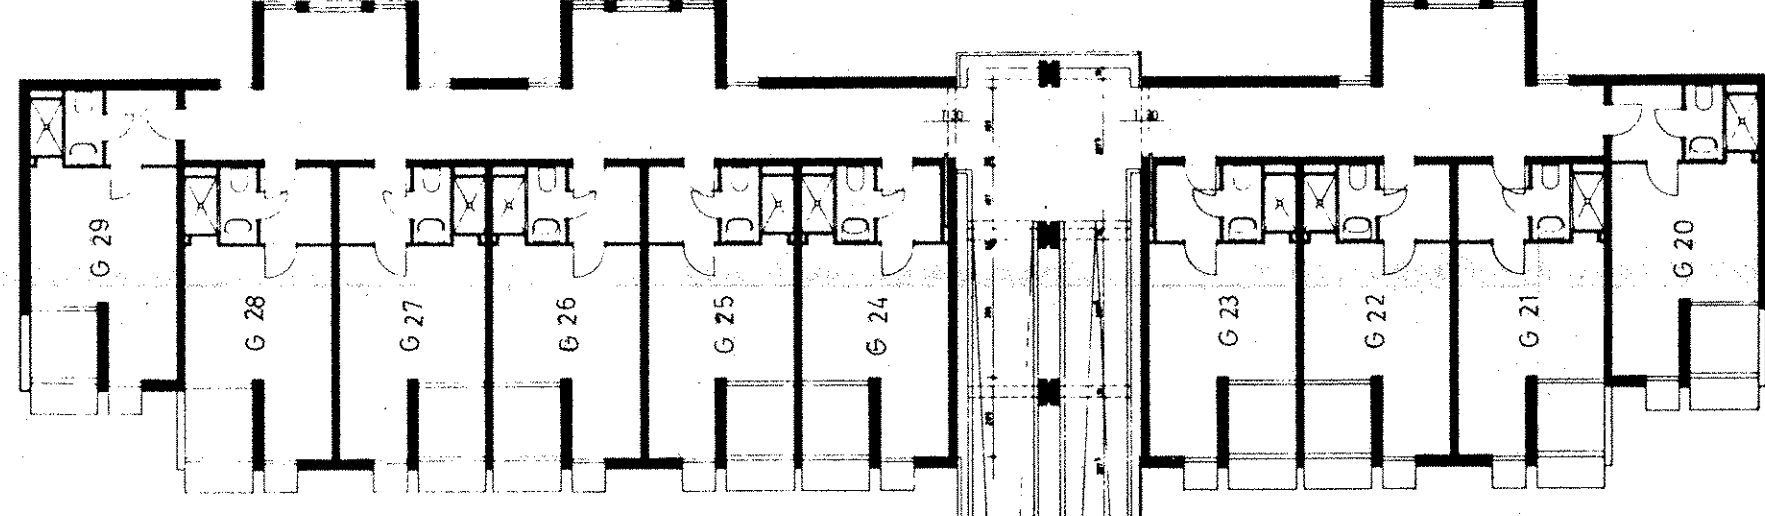

HAUS MOHNBLUME

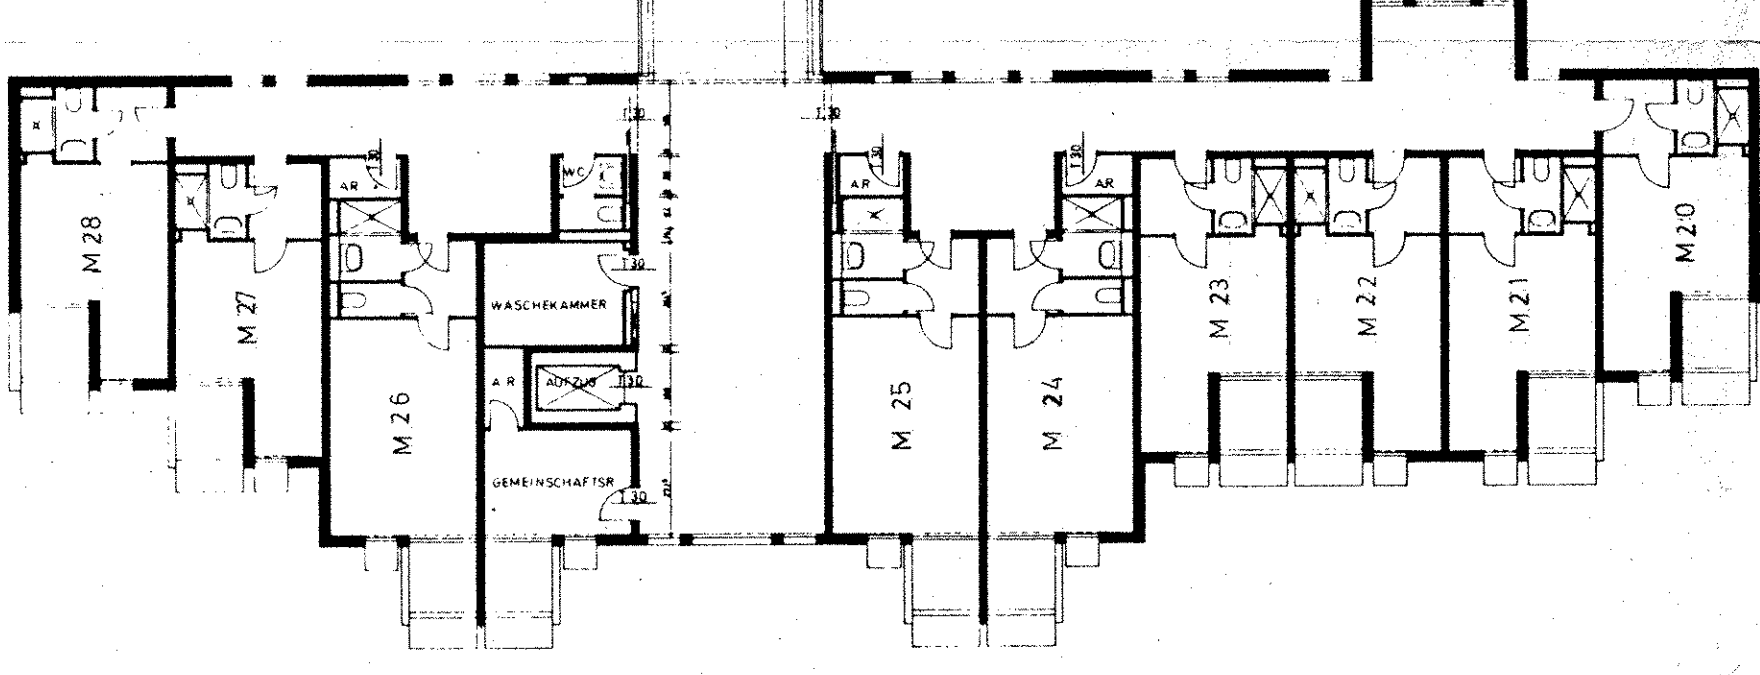

HAUS DAHUE

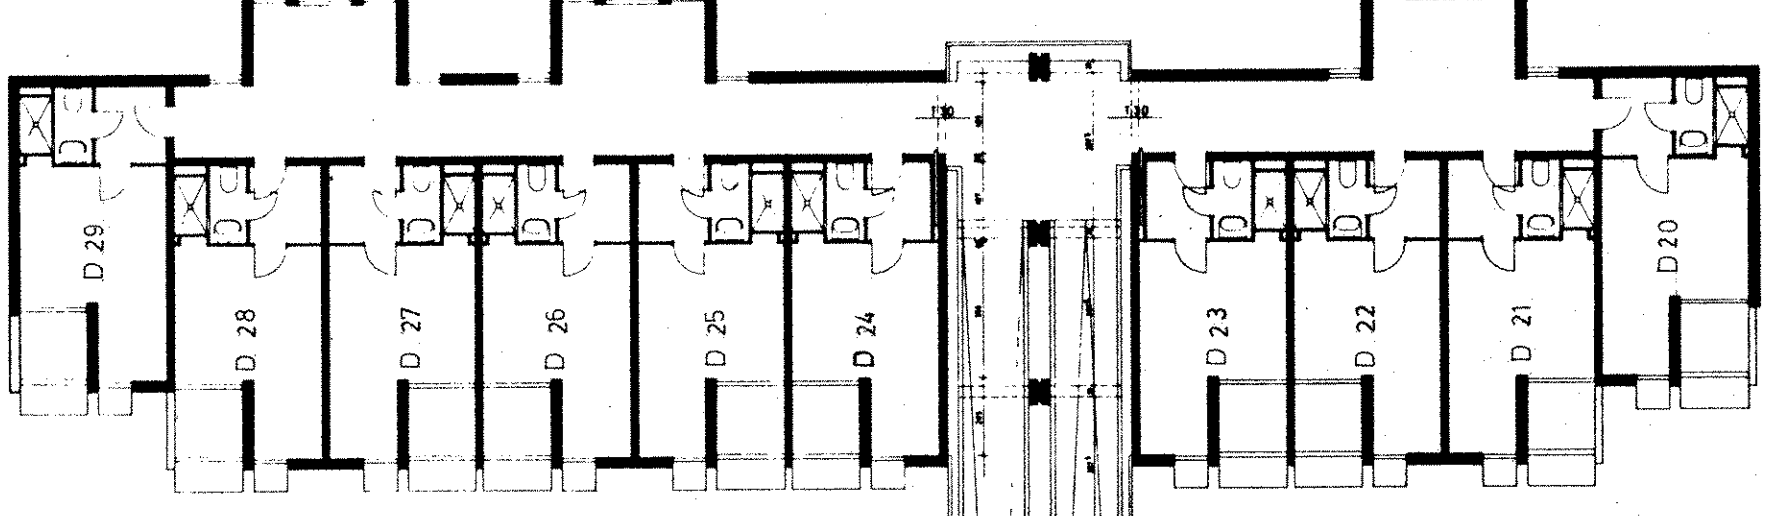

BESTANDSPLAN

BLINDENPENSION „HARMONIE“
UNTERDAMBACH 5, KG. TAUSENDBLUM

STOCK 2. 1:200

Nummern 3. Stock Harmonie

