
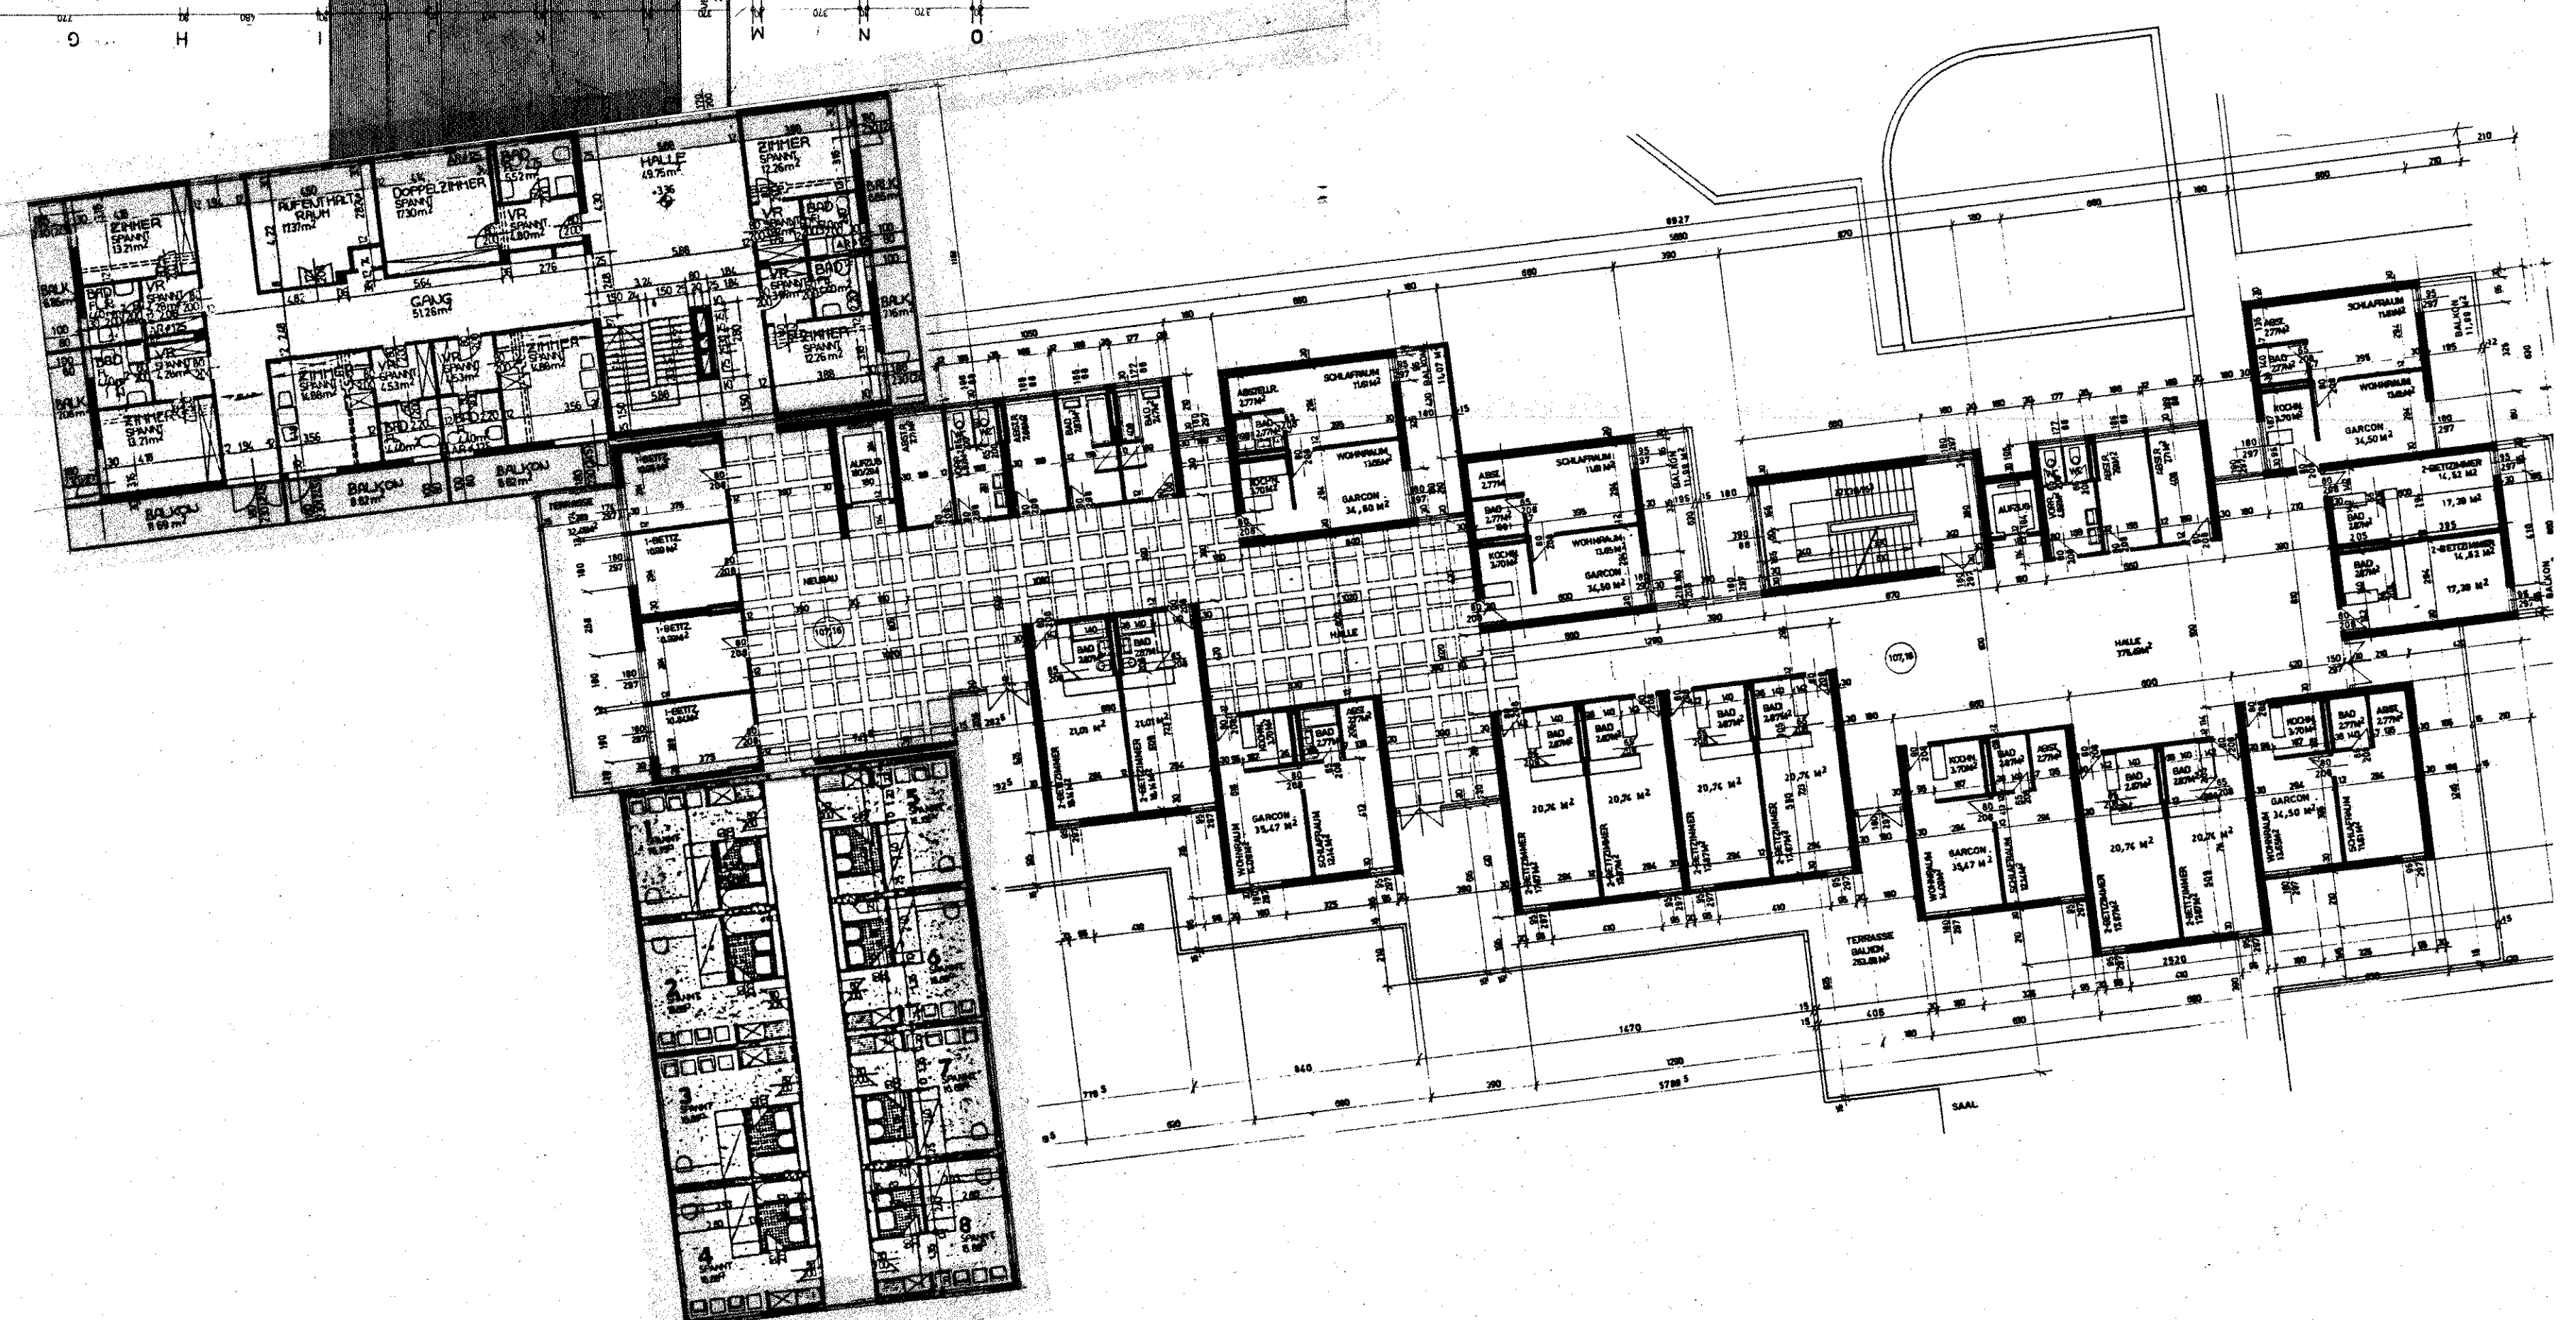


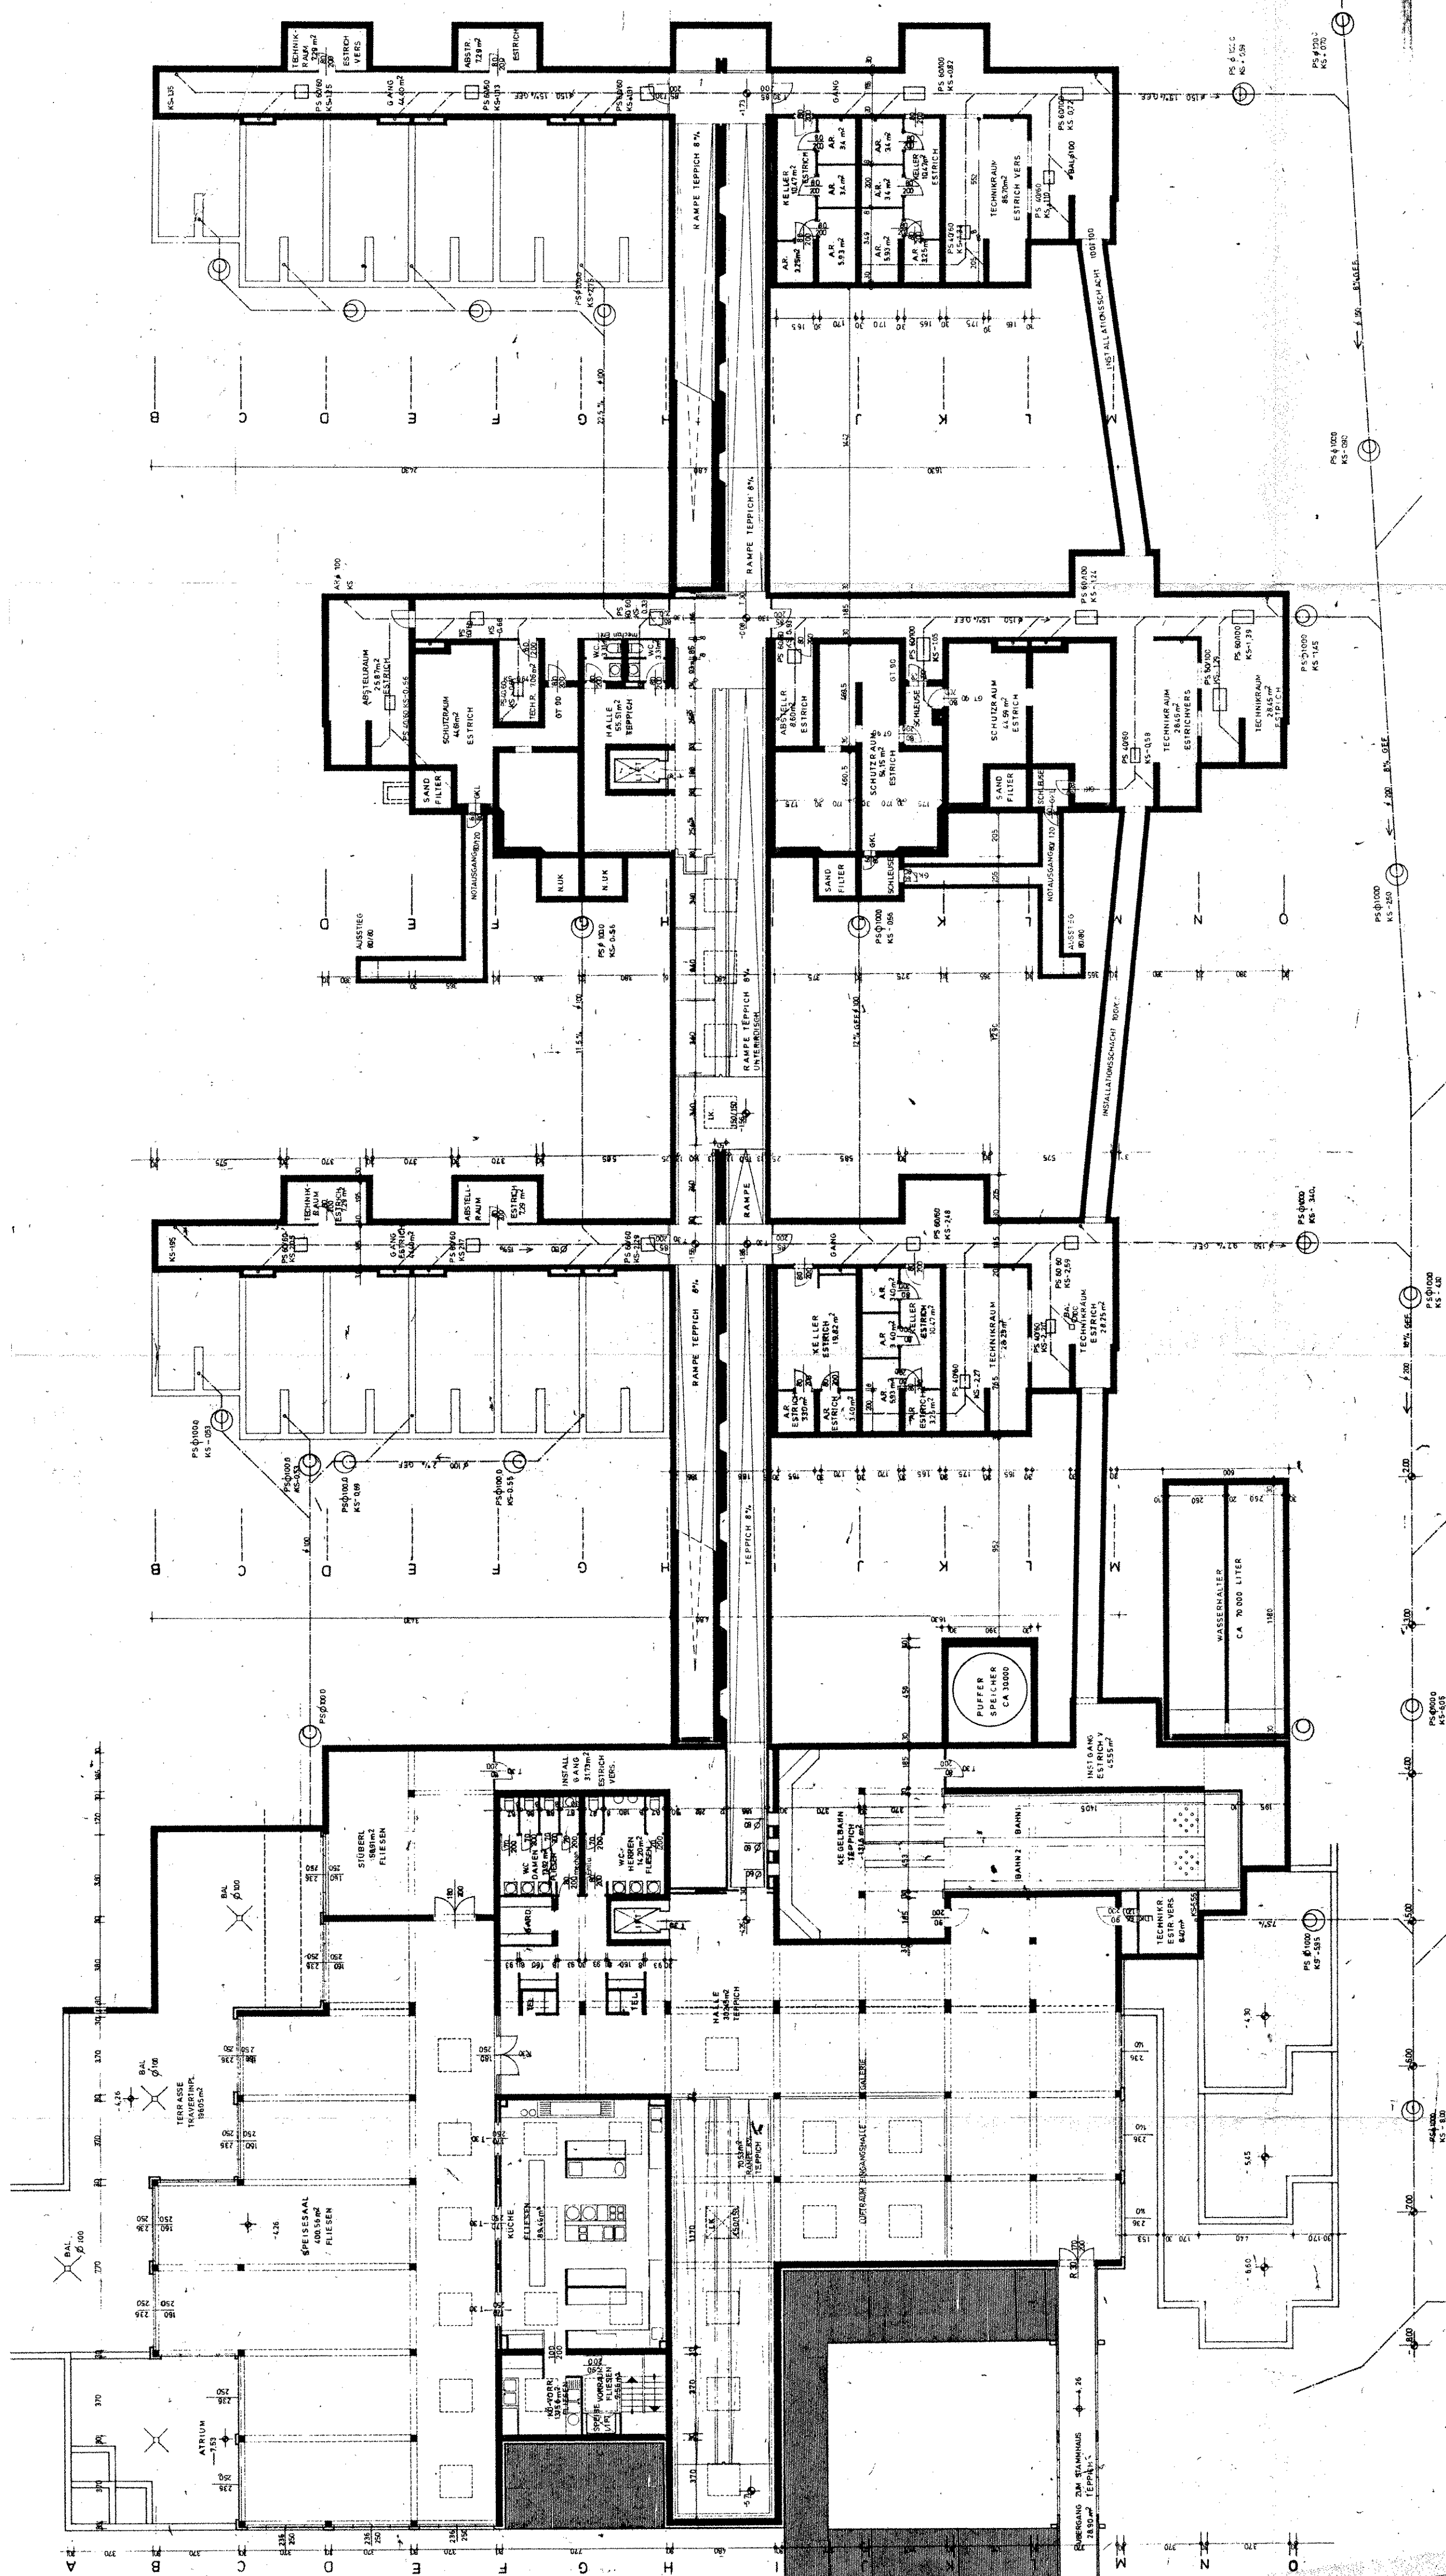

BESTANDSPLAN
BLINDENPENSION
"HARMONIE"
UNTERRAMBACH 5, KG. TAUSENDBLUM
SPEISESAALEB. 1:200
1.STOCK STAMMHAUS

Arch. Zimmermann 1. Stock Stammhaus