


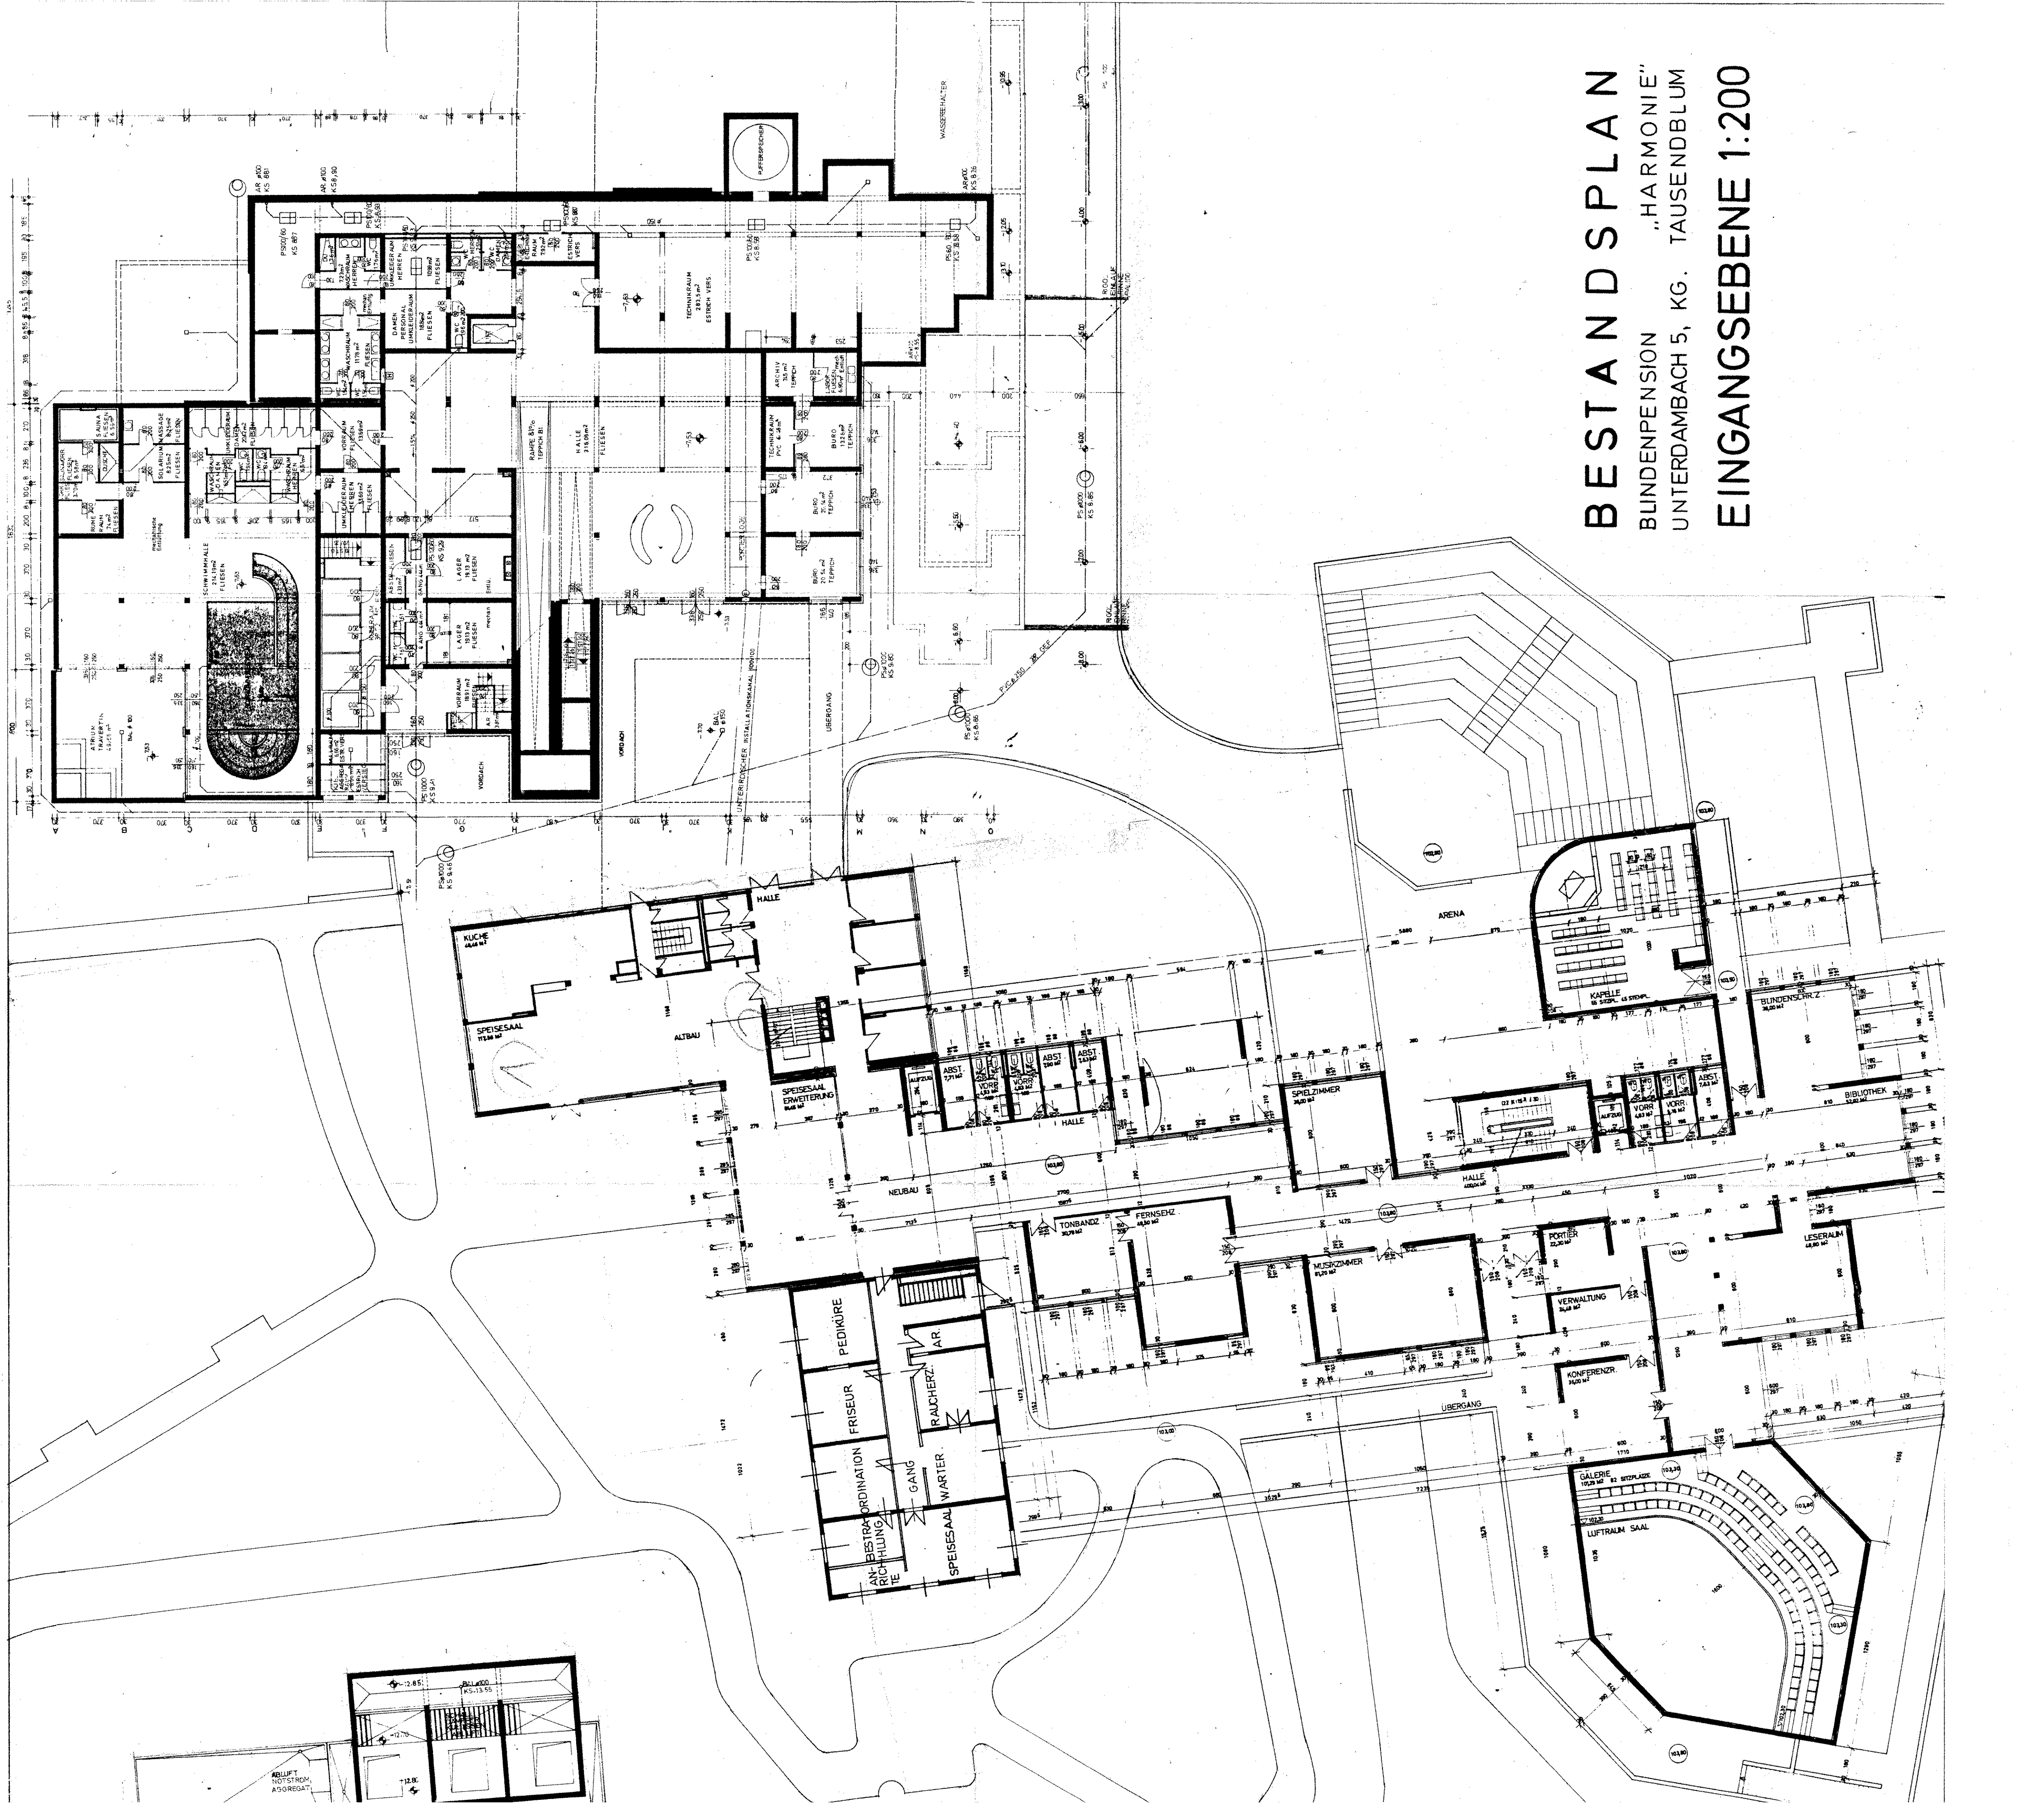

BESTANDSPLAN
BUNDENPENSION "HARMONIE"
UNTERDAMBACH 5, KG. TAUSENDBLUM
EINGANGSEBENE 1:200